


二回刈出来形測定図

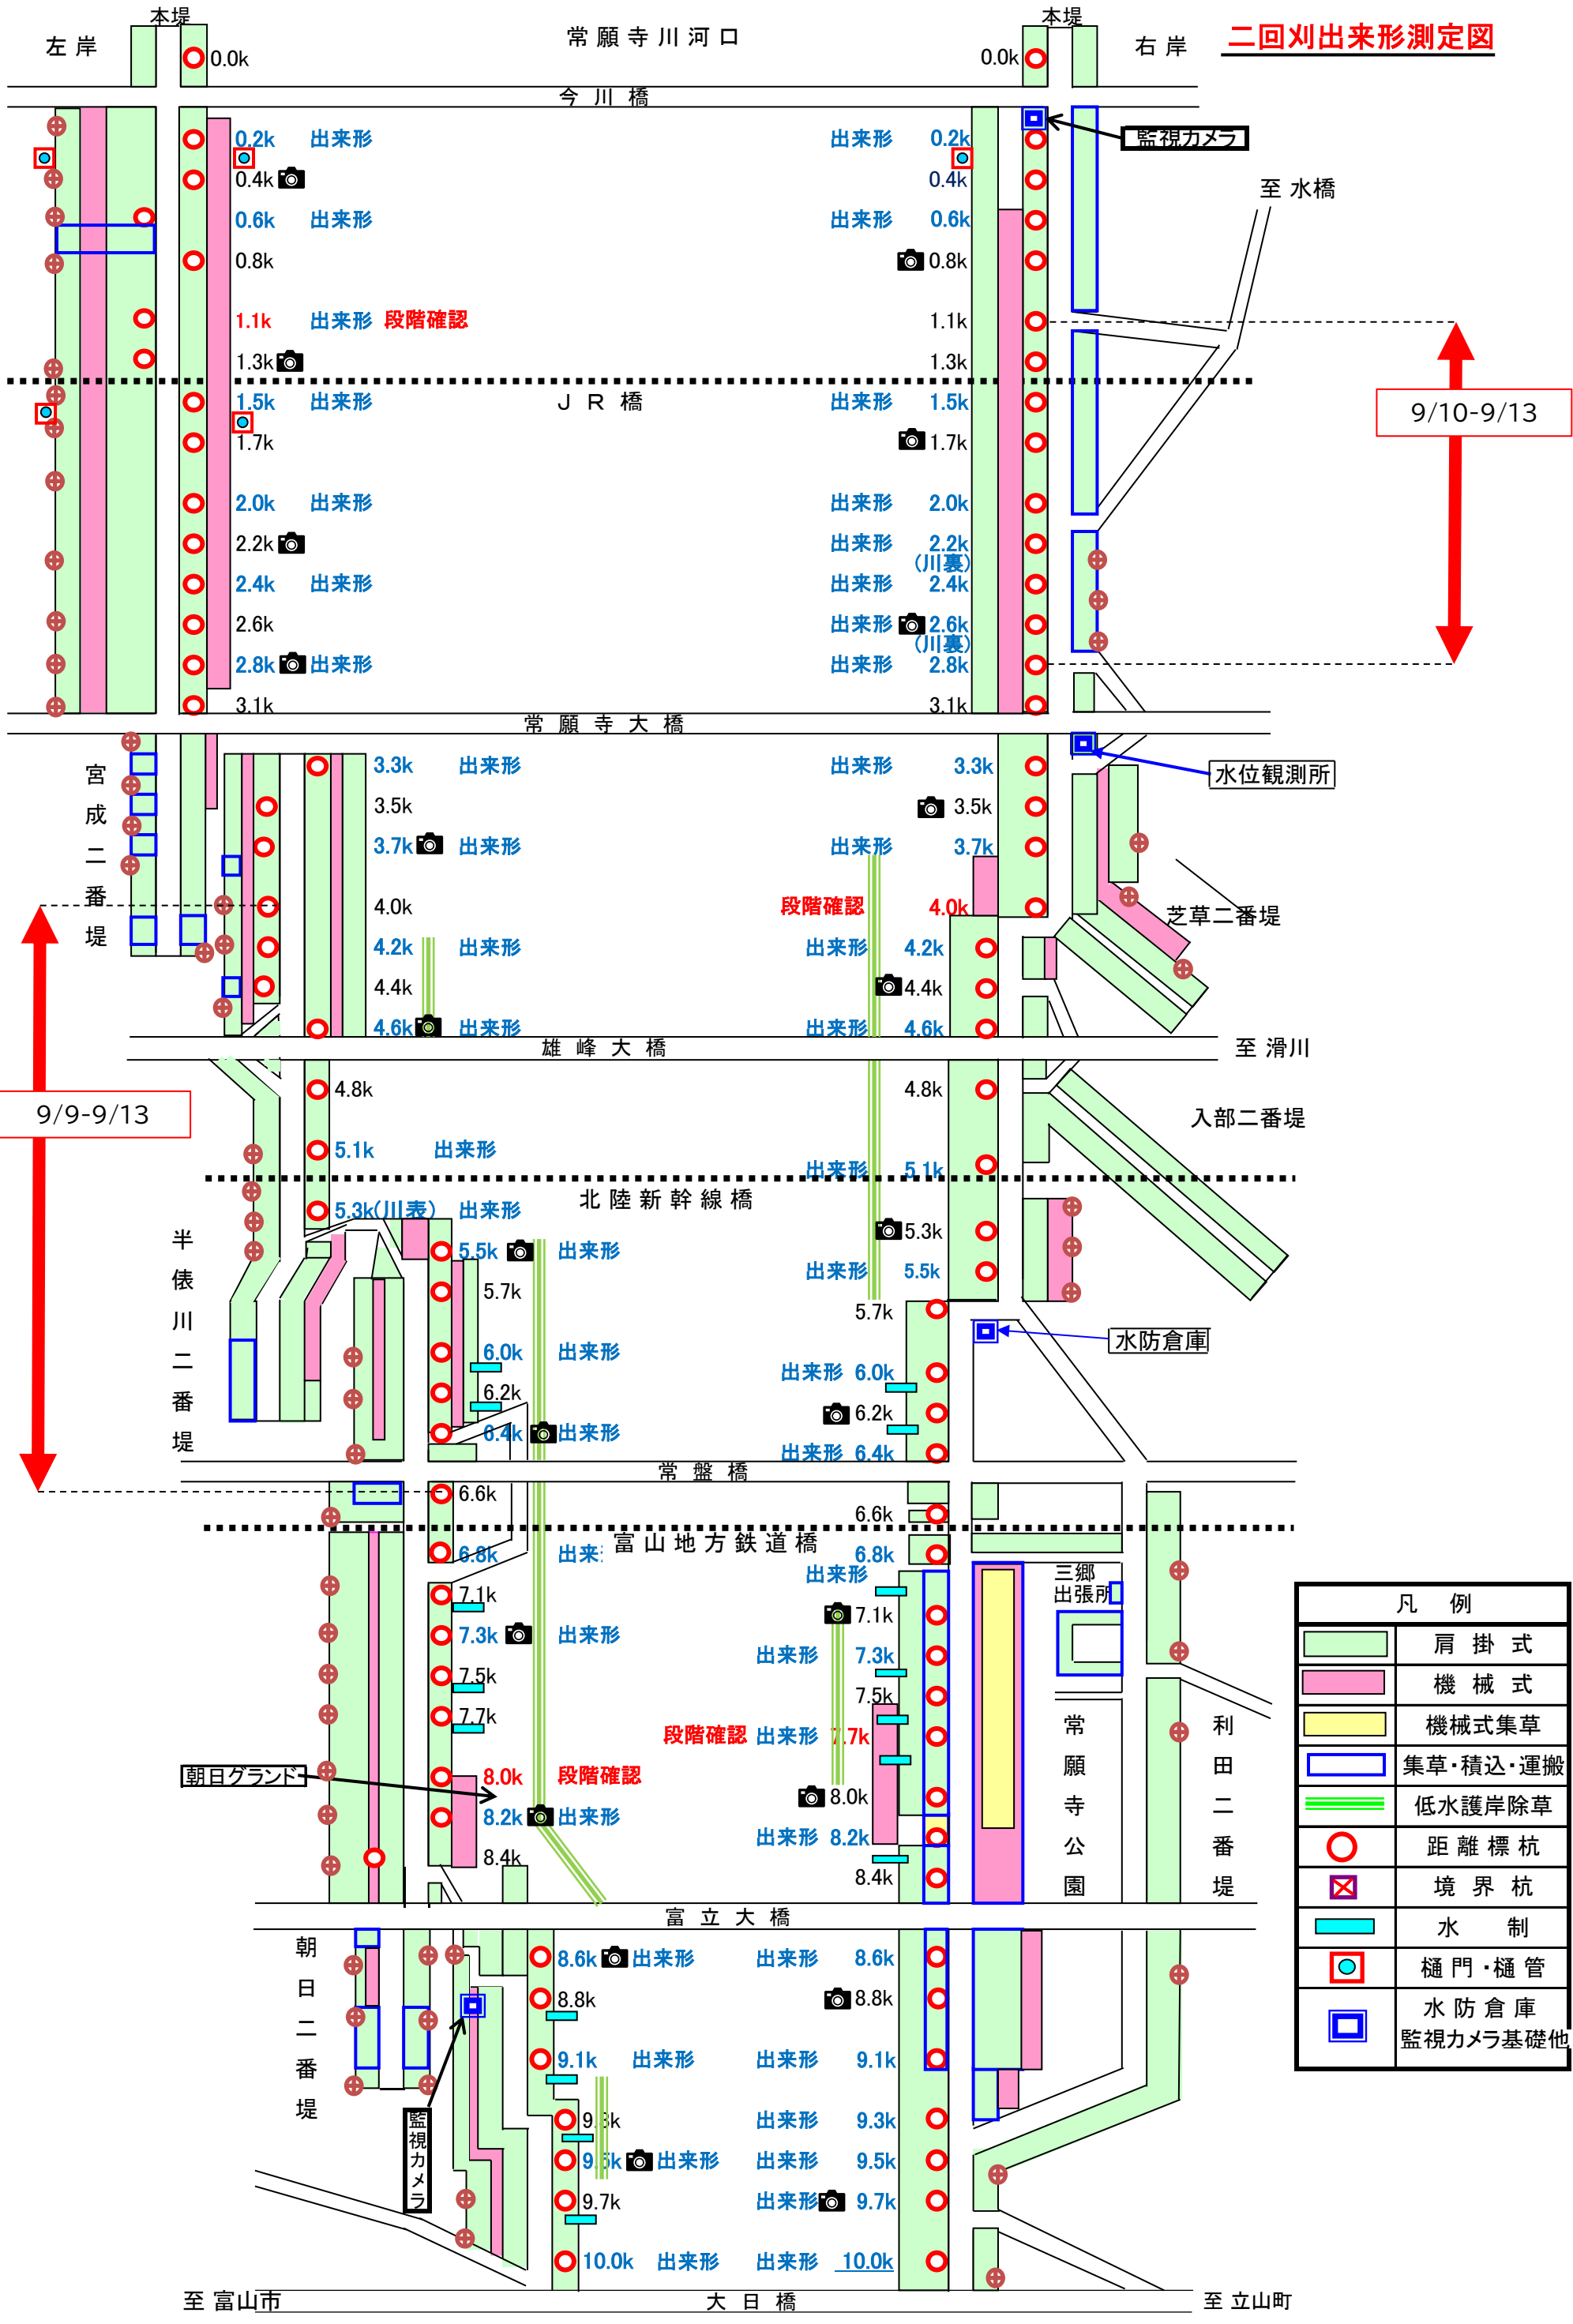

凡例	
	肩掛式
	機械式
	機械式集草
	集草・積込・運搬
	低水護岸除草
	距離標杭
	境界杭
	水制
	樋門・樋管
	水防倉庫 監視カメラ基礎他